


REVISIONS				
NO.	DATE	REVISION	BY	CHK
1		CHANGES MADE TO ORIGINAL DESIGN AS BUILT NO CHANGE		

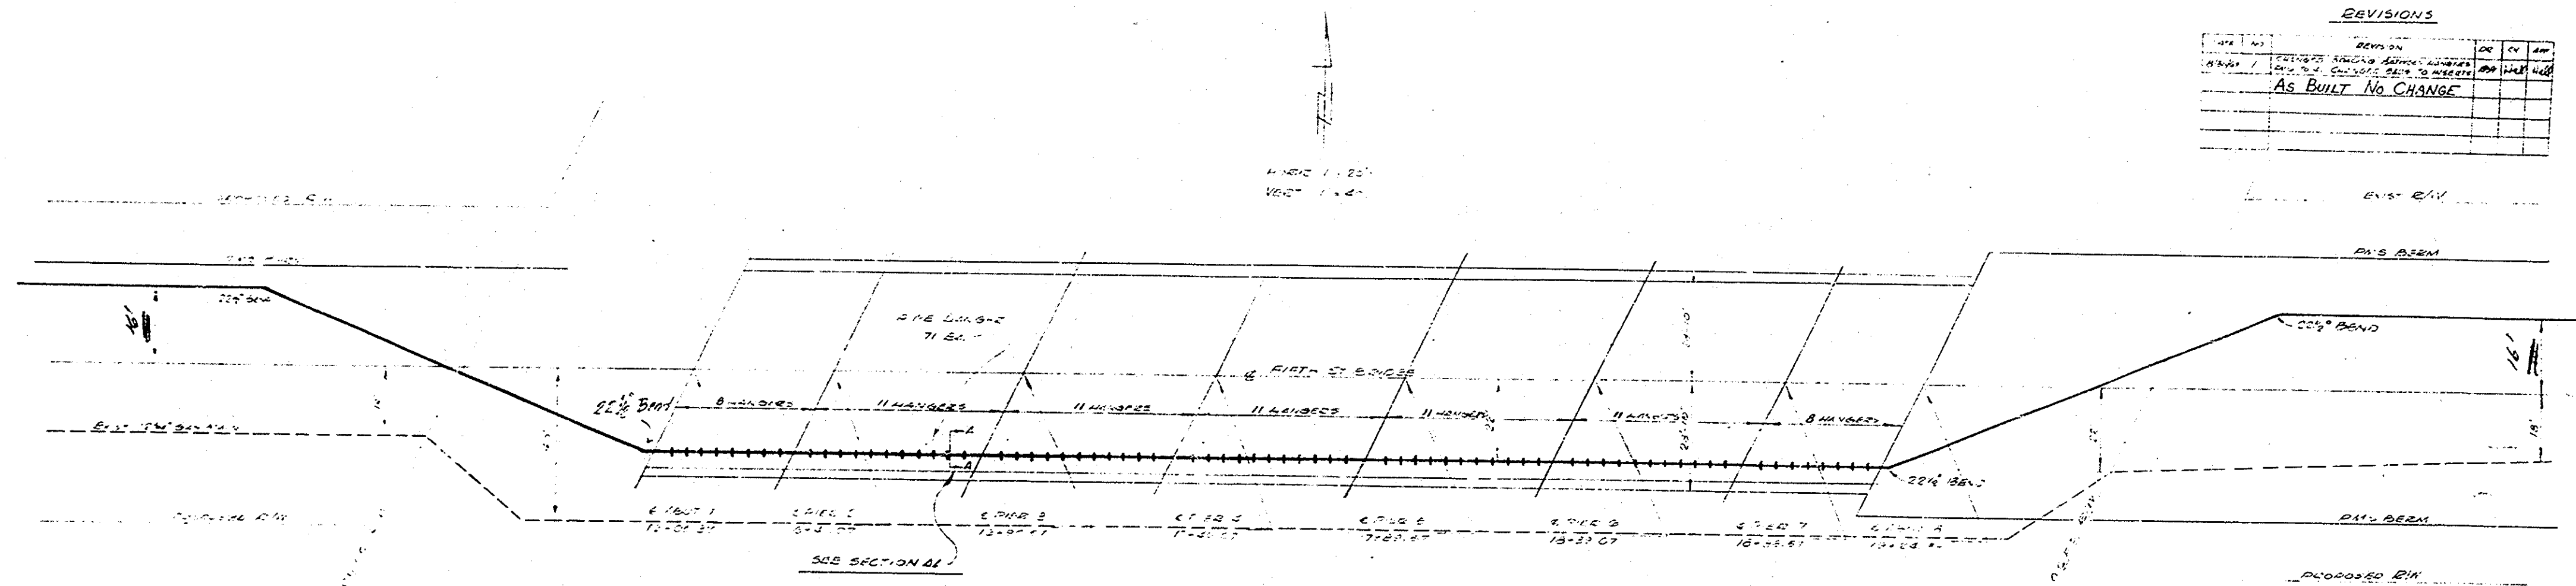

- NOTES**
1. CITY TO PROVIDE 71 INSERTS.
 2. ALL HANGERS TO BE SPACED BETWEEN PIER 283.0' & 284.0' AS SHOWN.
 3. CONTRACTOR TO PLACE INSERT AS SHOWN.
