
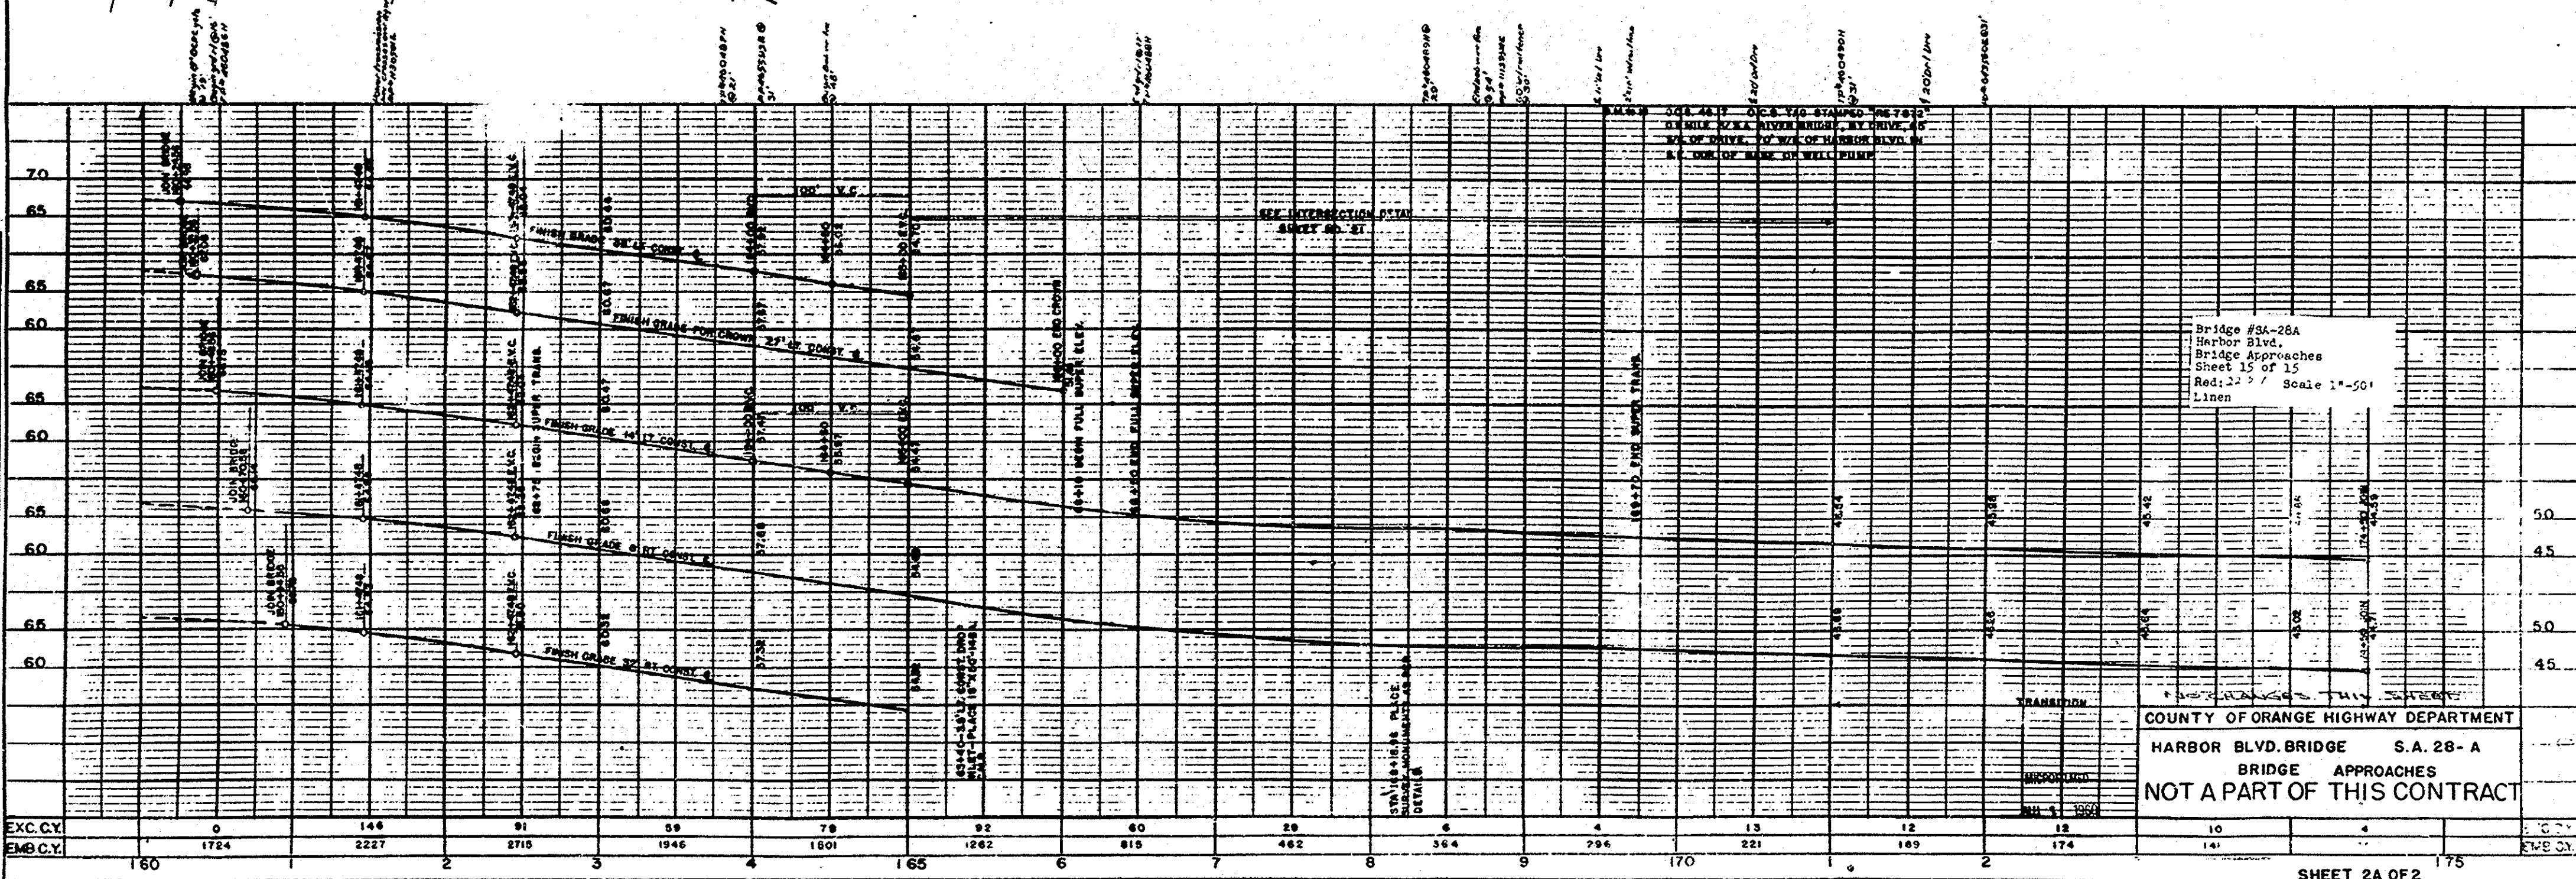


DATE	
BY	
PROJECT	
NOTES	
NO.	

DATE	
BY	
PROJECT	
NOTES	
NO.	

214
215
216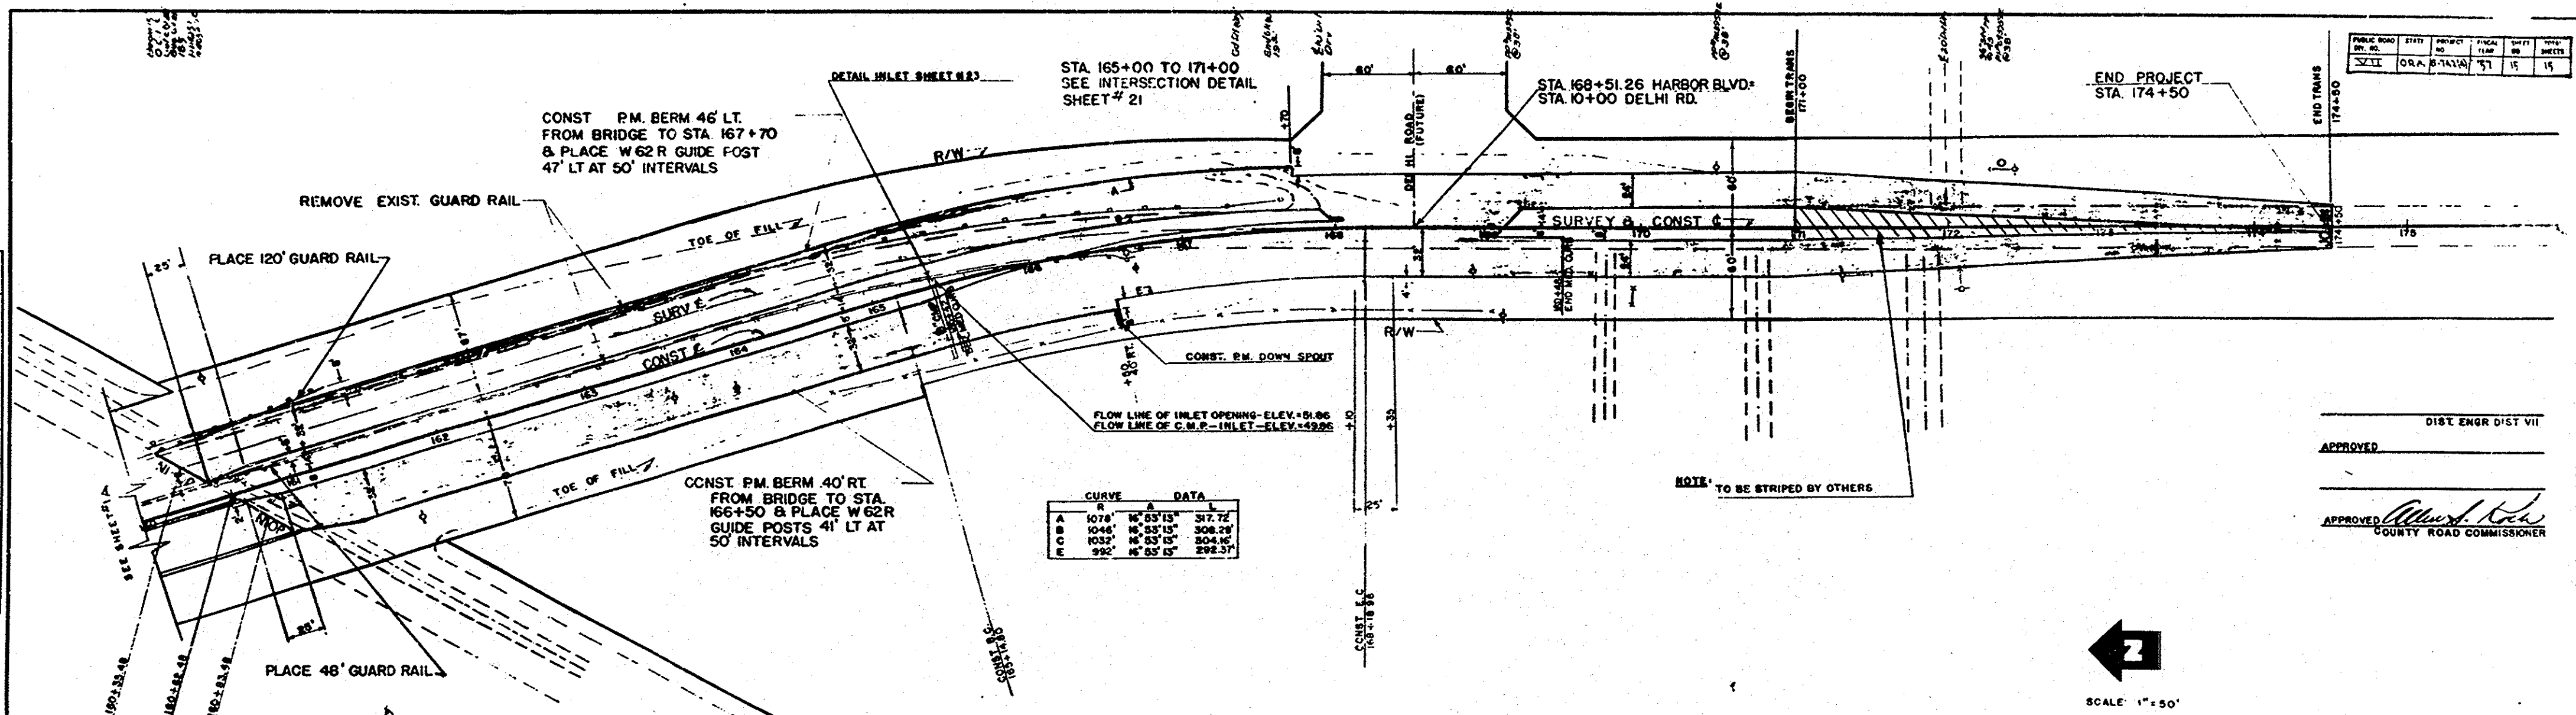
Bridge #3A-28A
Harbor Blvd.
Bridge Approaches
Sheet 15 of 15
Red: 22' / Scale 1"=50'
Linen

COUNTY OF ORANGE HIGHWAY DEPARTMENT
HARBOR BLVD. BRIDGE S.A. 28-A
BRIDGE APPROACHES
NOT A PART OF THIS CONTRACT